

....., dnia.....

Płoszaj Kazimierz

właściciel / współwłaściciel*

Nazwisko i Imię

Retków 50A

Adres

AXL 321862 / 52022519938

nr dowodu osobistego

tel:

Płoszaj Mirosława

drugi współwłaściciel*

Nazwisko i Imię

Retków 50A

Adres

AXA ANX 604957 / 60042717043

nr dowodu osobistego

Nazwa i adres obiektu:	Rozbudowa sieci wodociągowej <i>m. Retków gm. Stanisławów</i>
Nazwa i adres Inwestora:	Gmina Stanisławów 05-304 Stanisławów ul. Rynek 32
Nazwa i adres Jednostki Projektowania:	Biuro Projektów i Realizacji Inwestycji PROSKOL <i>Łukasz Skolimowski</i> ul. Topolowa 132, 08-110 Siedlce Tel: 507 42 90 42

OŚWIADCZENIE

Oświadczam, że jestem ~~właścicielem~~ /współwłaścicielem* działki/ek nr 21

w miejscowości Retków, gmina Stanisławów. Akceptuję zaprojektowany przebieg oraz wyrażam zgodę na budowę sieci wodociągowej zgodnie z przedstawioną i uzgodnioną koncepcją planu zagospodarowania terenu. Niniejsze oświadczenie jest podstawą do dysponowania gruntem na cele budowlane dla w/w działki/ek.

K Płoszaj

właściciel / współwłaściciel *

Mirosława Płoszaj

drugi współwłaściciel **

Załącznik -- plan zagospodarowania działki/ek

....., dnia.....

Piatkowska Teresa

właściciel / współwłaściciel*

Nazwisko i Imię

Retków 63

Adres

AMA 32 22 24

nr dowodu osobistego

tel. ~~73 78 86 5~~
25 75 75 468

.....
drugi współwłaściciel*

Nazwisko i Imię

.....
Adres

.....
nr dowodu osobistego

Nazwa i adres obiektu:	Rozbudowa sieci wodociągowej m. Retków gm. Stanisławów
Nazwa i adres Inwestora:	Gmina Stanisławów 05-304 Stanisławów ul. Rynek 32
Nazwa i adres Jednostki Projektowania:	Biuro Projektów i Realizacji Inwestycji PROSKOL Łukasz Skolimowski ul. Topolowa 132, 08-110 Siedlce Tel: 507 42 90 42

OŚWIADCZENIE

Oświadczam, że jestem właścicielem/współwłaścicielem* działki/ek nr 17/2, 17/1


w miejscowości Retków, gmina Stanisławów. Akceptuję zaprojektowany przebieg oraz
wyrażam zgodę na budowę sieci wodociągowej zgodnie z przedstawioną i uzgodnioną
koncepcją planu zagospodarowania terenu. Niniejsze oświadczenie jest podstawą do
~~dysponowania gruntem na cele budowlane dla w/w działki/ek.~~

Teresa Piatkowska

właściciel / współwłaściciel *

.....
drugi współwłaściciel **

Załącznik – plan zagospodarowania działki/ek

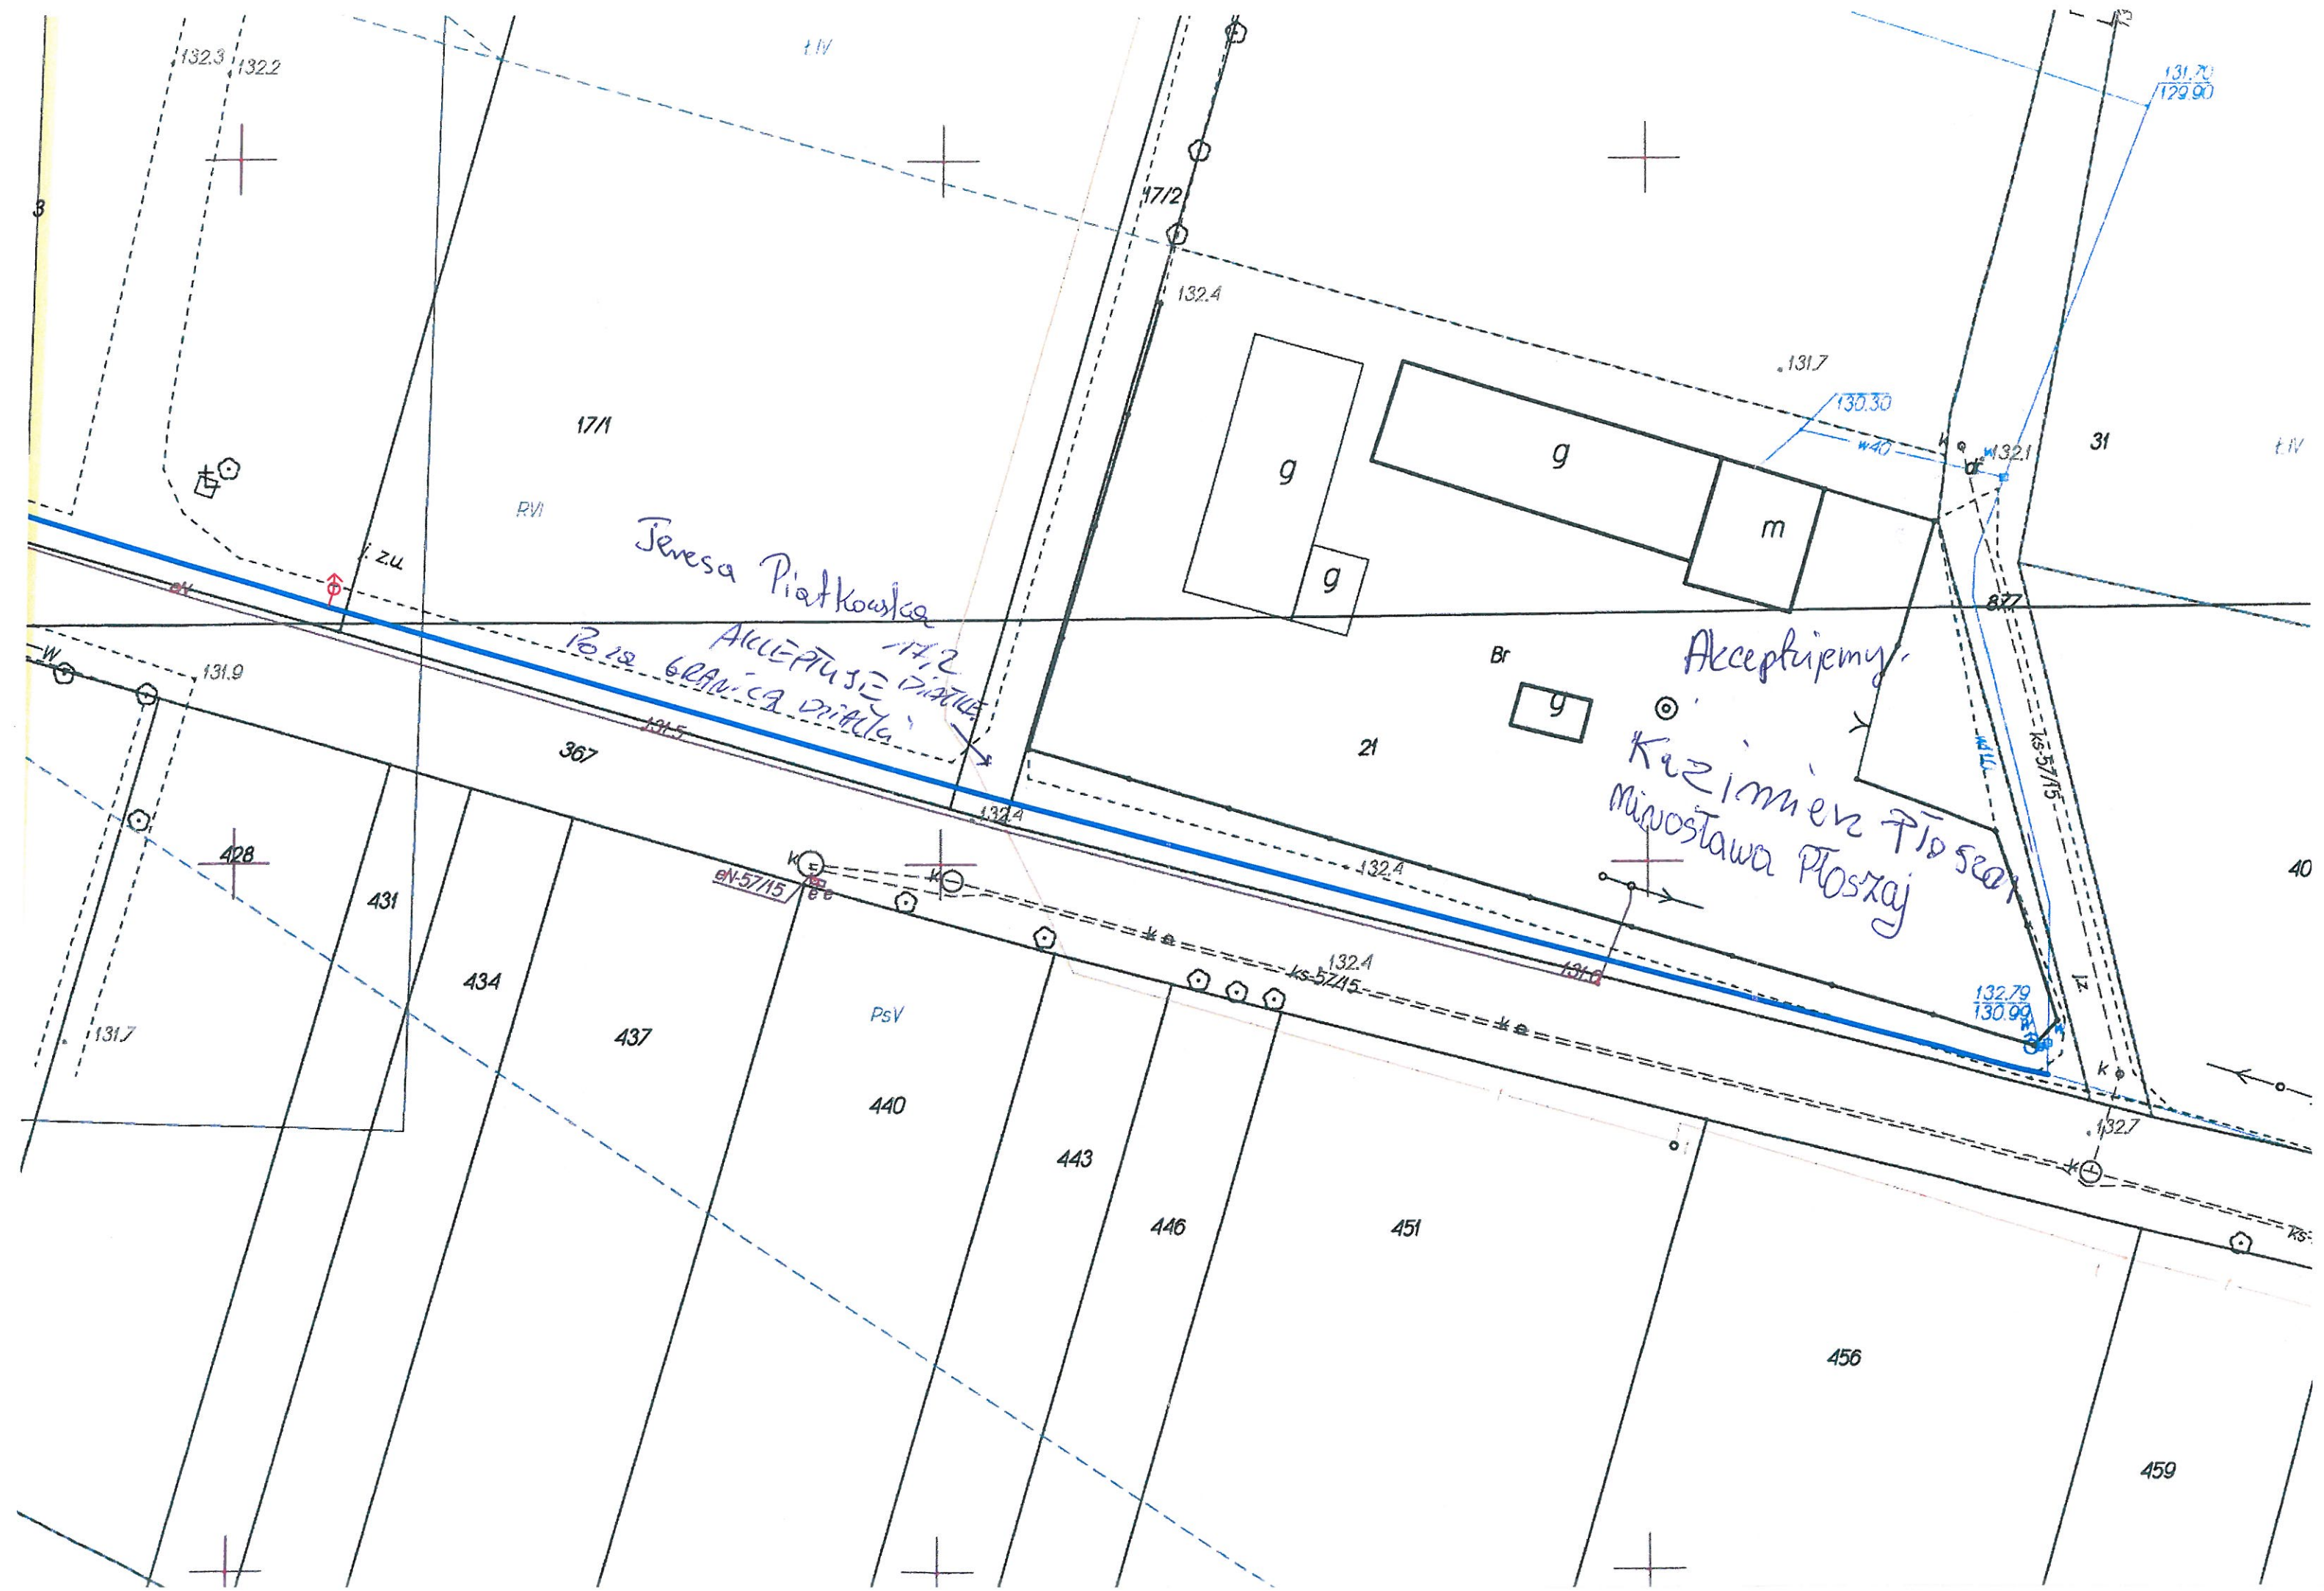

....., dnia.....

Godowska Edyta

właściciel / współwłaściciel*

Nazwisko i Imię

Malinowiec Duży 8

Adres

AMT 266321/80072615601

nr dowodu osobistego

tel: 502 042 391

Godowski Adam

drugi współwłaściciel*

Nazwisko i Imię

Retków 65

Adres

AMT 521370/181050817014

nr dowodu osobistego

Nazwa i adres obiektu:	Rozbudowa sieci wodociągowej
	m. Retków gm. Stanisławów
Nazwa i adres Inwestora:	Gmina Stanisławów
	05-304 Stanisławów ul. Rynek 32
Nazwa i adres Jednostki Projektowania:	Biuro Projektów i Realizacji Inwestycji PROSKOL Łukasz Skolimowski ul. Topolowa 132, 08-110 Siedlce Tel: 507 42 90 42

OŚWIADCZENIE

Oświadczam, że jestem właścicielem/współwłaścicielem* działki/ek nr 887/3

w miejscowości Retków, gmina Stanisławów. Akceptuję zaprojektowany przebieg oraz wyrażam zgodę na budowę sieci wodociągowej zgodnie z przedstawioną i uzgodnioną koncepcją planu zagospodarowania terenu. Niniejsze oświadczenie jest podstawą do dysponowania gruntem na cele budowlane dla w/w działki/ek.

Edyta Godowska
właściciel / współwłaściciel *

Adam Godowski
drugi współwłaściciel **

Załącznik – plan zagospodarowania działki/ek

....., dnia.....

Mietus Mirosław Jacek

właściciel / współwłaściciel*

Nazwisko i Imię

Retków 46

Adres

AKT 528327 / 74052817854

nr dowodu osobistego

tel: 723 793 865

.....
drugi współwłaściciel*

Nazwisko i Imię

.....
Adres

.....
nr dowodu osobistego

Nazwa i adres obiektu:	Rozbudowa sieci wodociągowej m. Retków gm. Stanisławów
Nazwa i adres Inwestora:	Gmina Stanisławów 05-304 Stanisławów ul. Rynek 32
Nazwa i adres Jednostki Projektowania:	Biuro Projektów i Realizacji Inwestycji PROSKOL Łukasz Skolimowski ul. Topolowa 132, 08-110 Siedlce Tel: 507 42 90 42

OŚWIADCZENIE


Oświadczam, że jestem właścicielem/współwłaścicielem* działki/ek nr 13

w miejscowości Retków, gmina Stanisławów. Akceptuję zaprojektowany przebieg oraz wyrażam zgodę na budowę sieci wodociągowej zgodnie z przedstawioną i uzgodnioną koncepcją planu zagospodarowania terenu. Niniejsze oświadczenie jest podstawą do dysponowania gruntem na cele budowlane dla w/w działki/ek.

.....
właściciel / współwłaściciel *

.....
drugi współwłaściciel **

Załącznik – plan zagospodarowania działki/ek

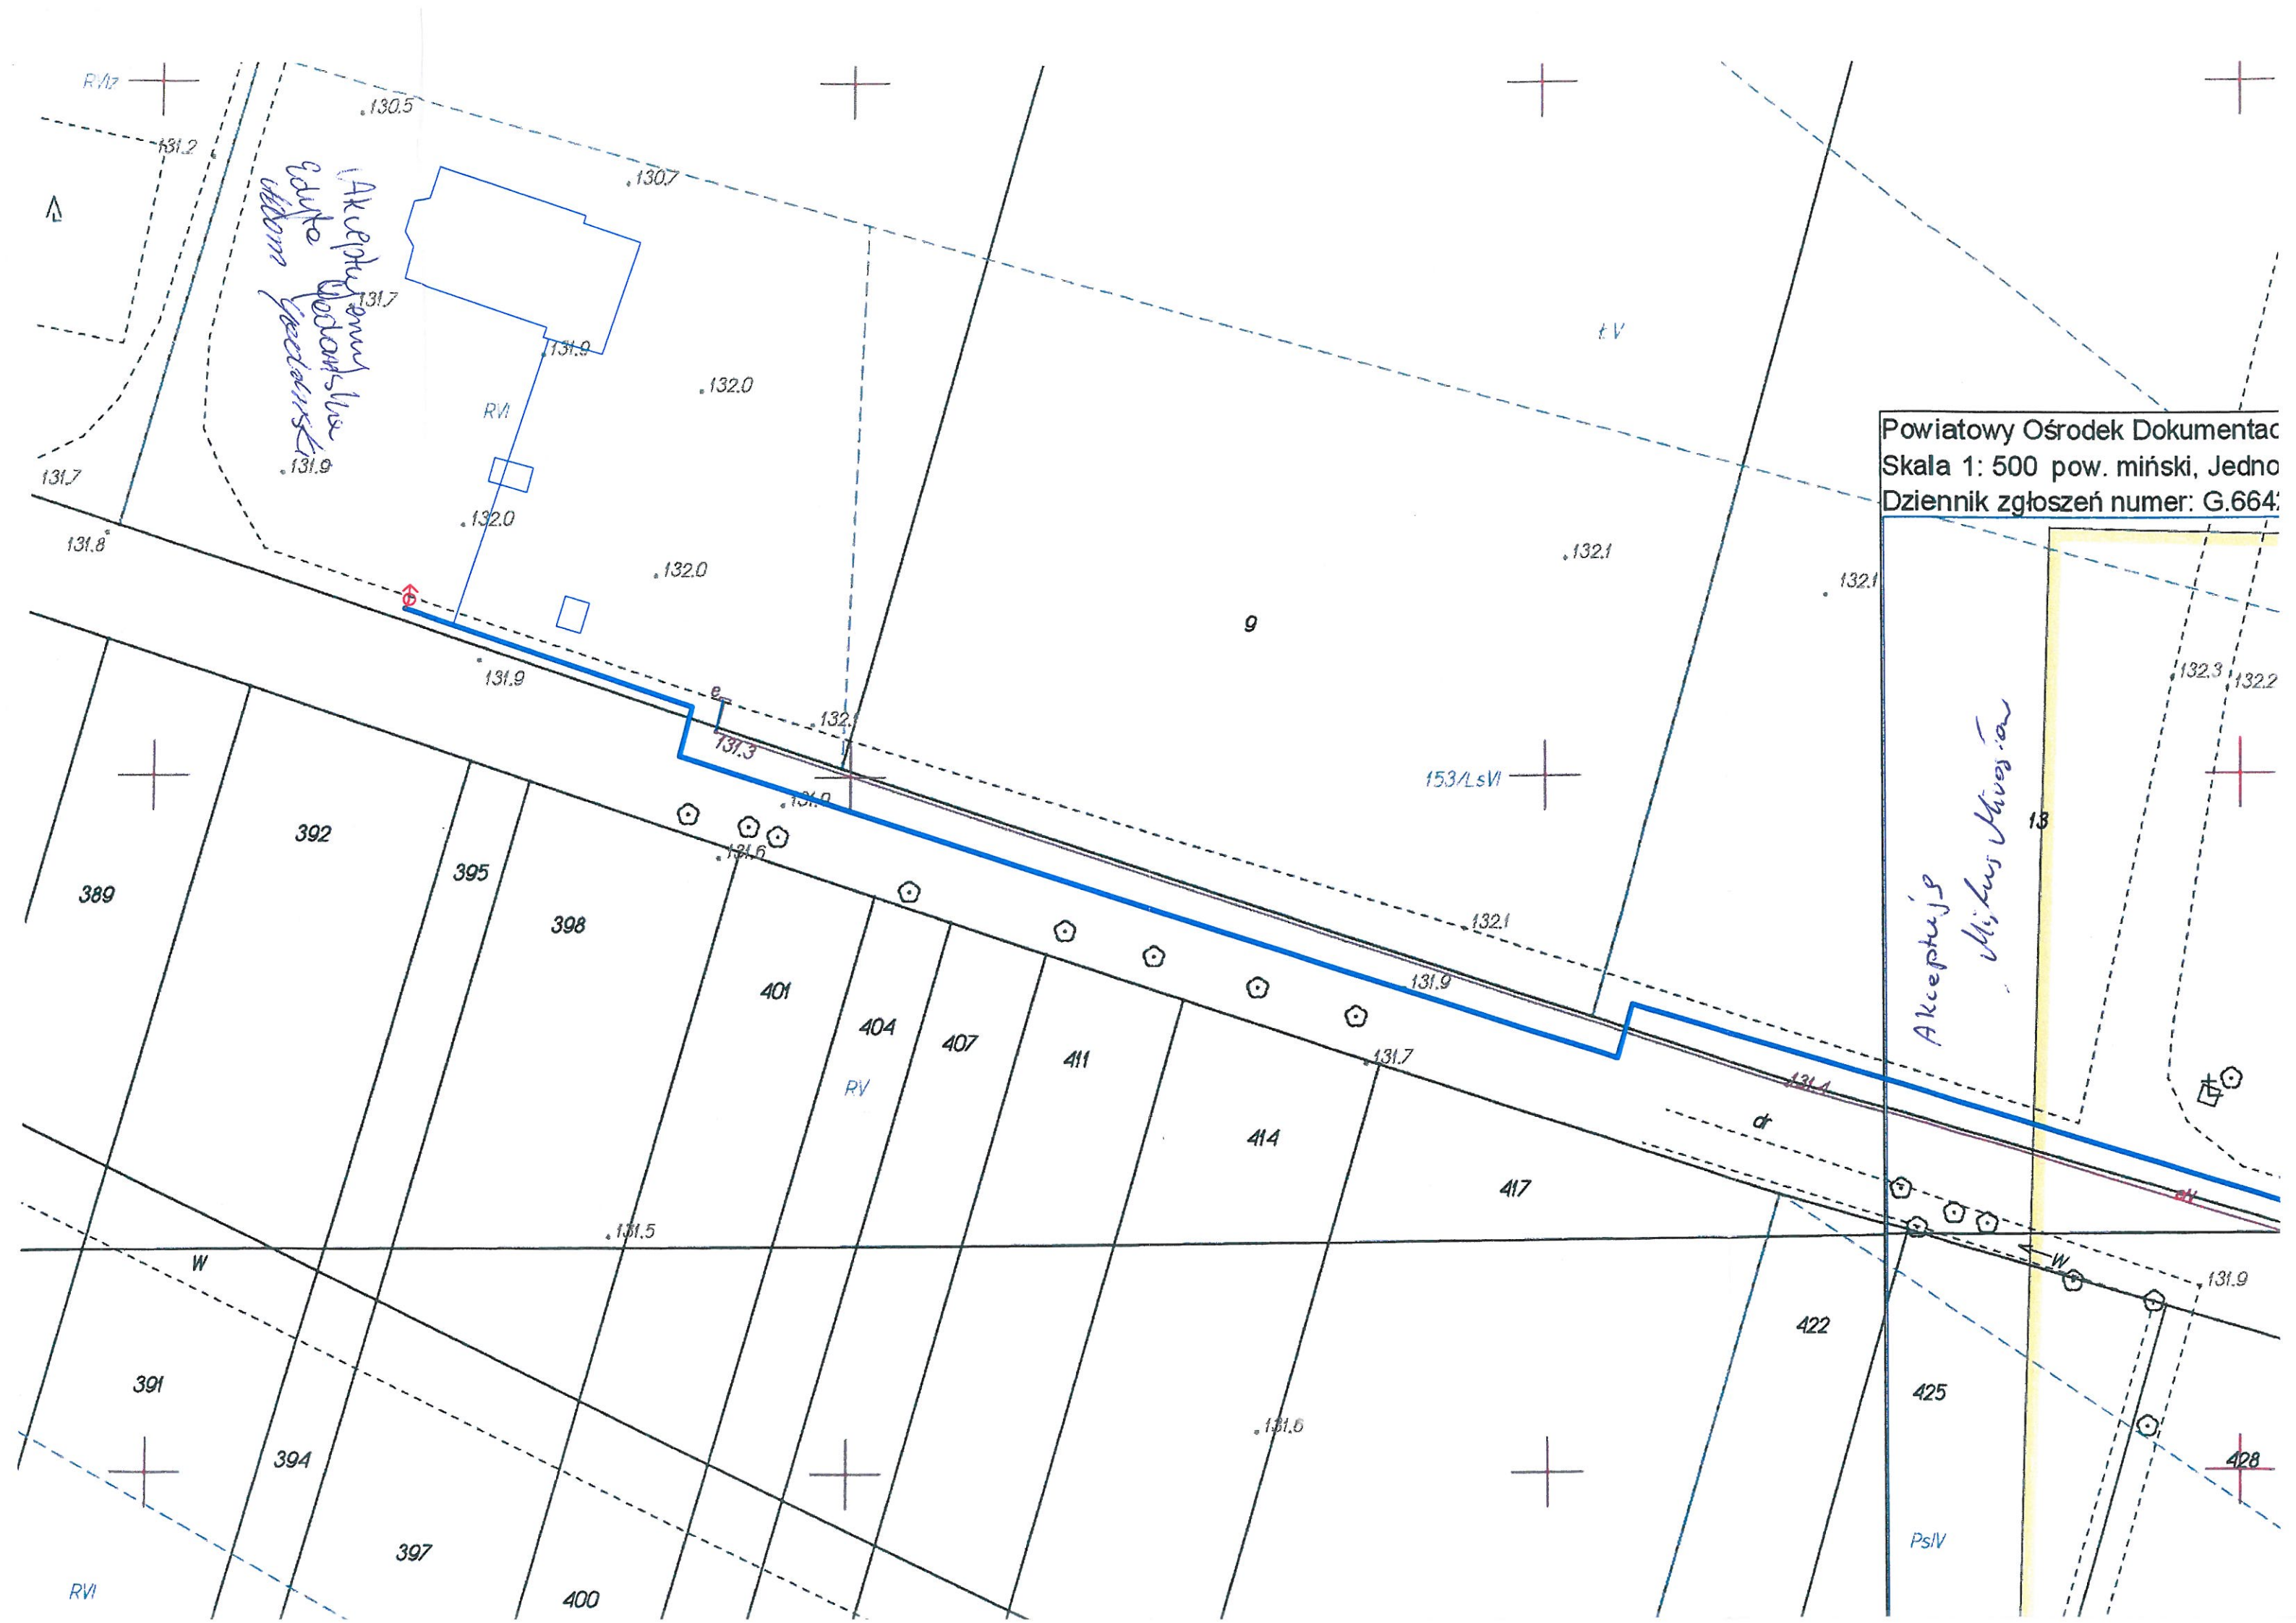

Powiatowy Ośrodek Dokumentacji
Skala 1: 500 pow. miński, Jedno
Dziennik zgłoszeń numer: G.664/

Akceptujemy

Akceptuję

W

W

RVI

RVI

RV

tV

153/LsVI

PsIV